
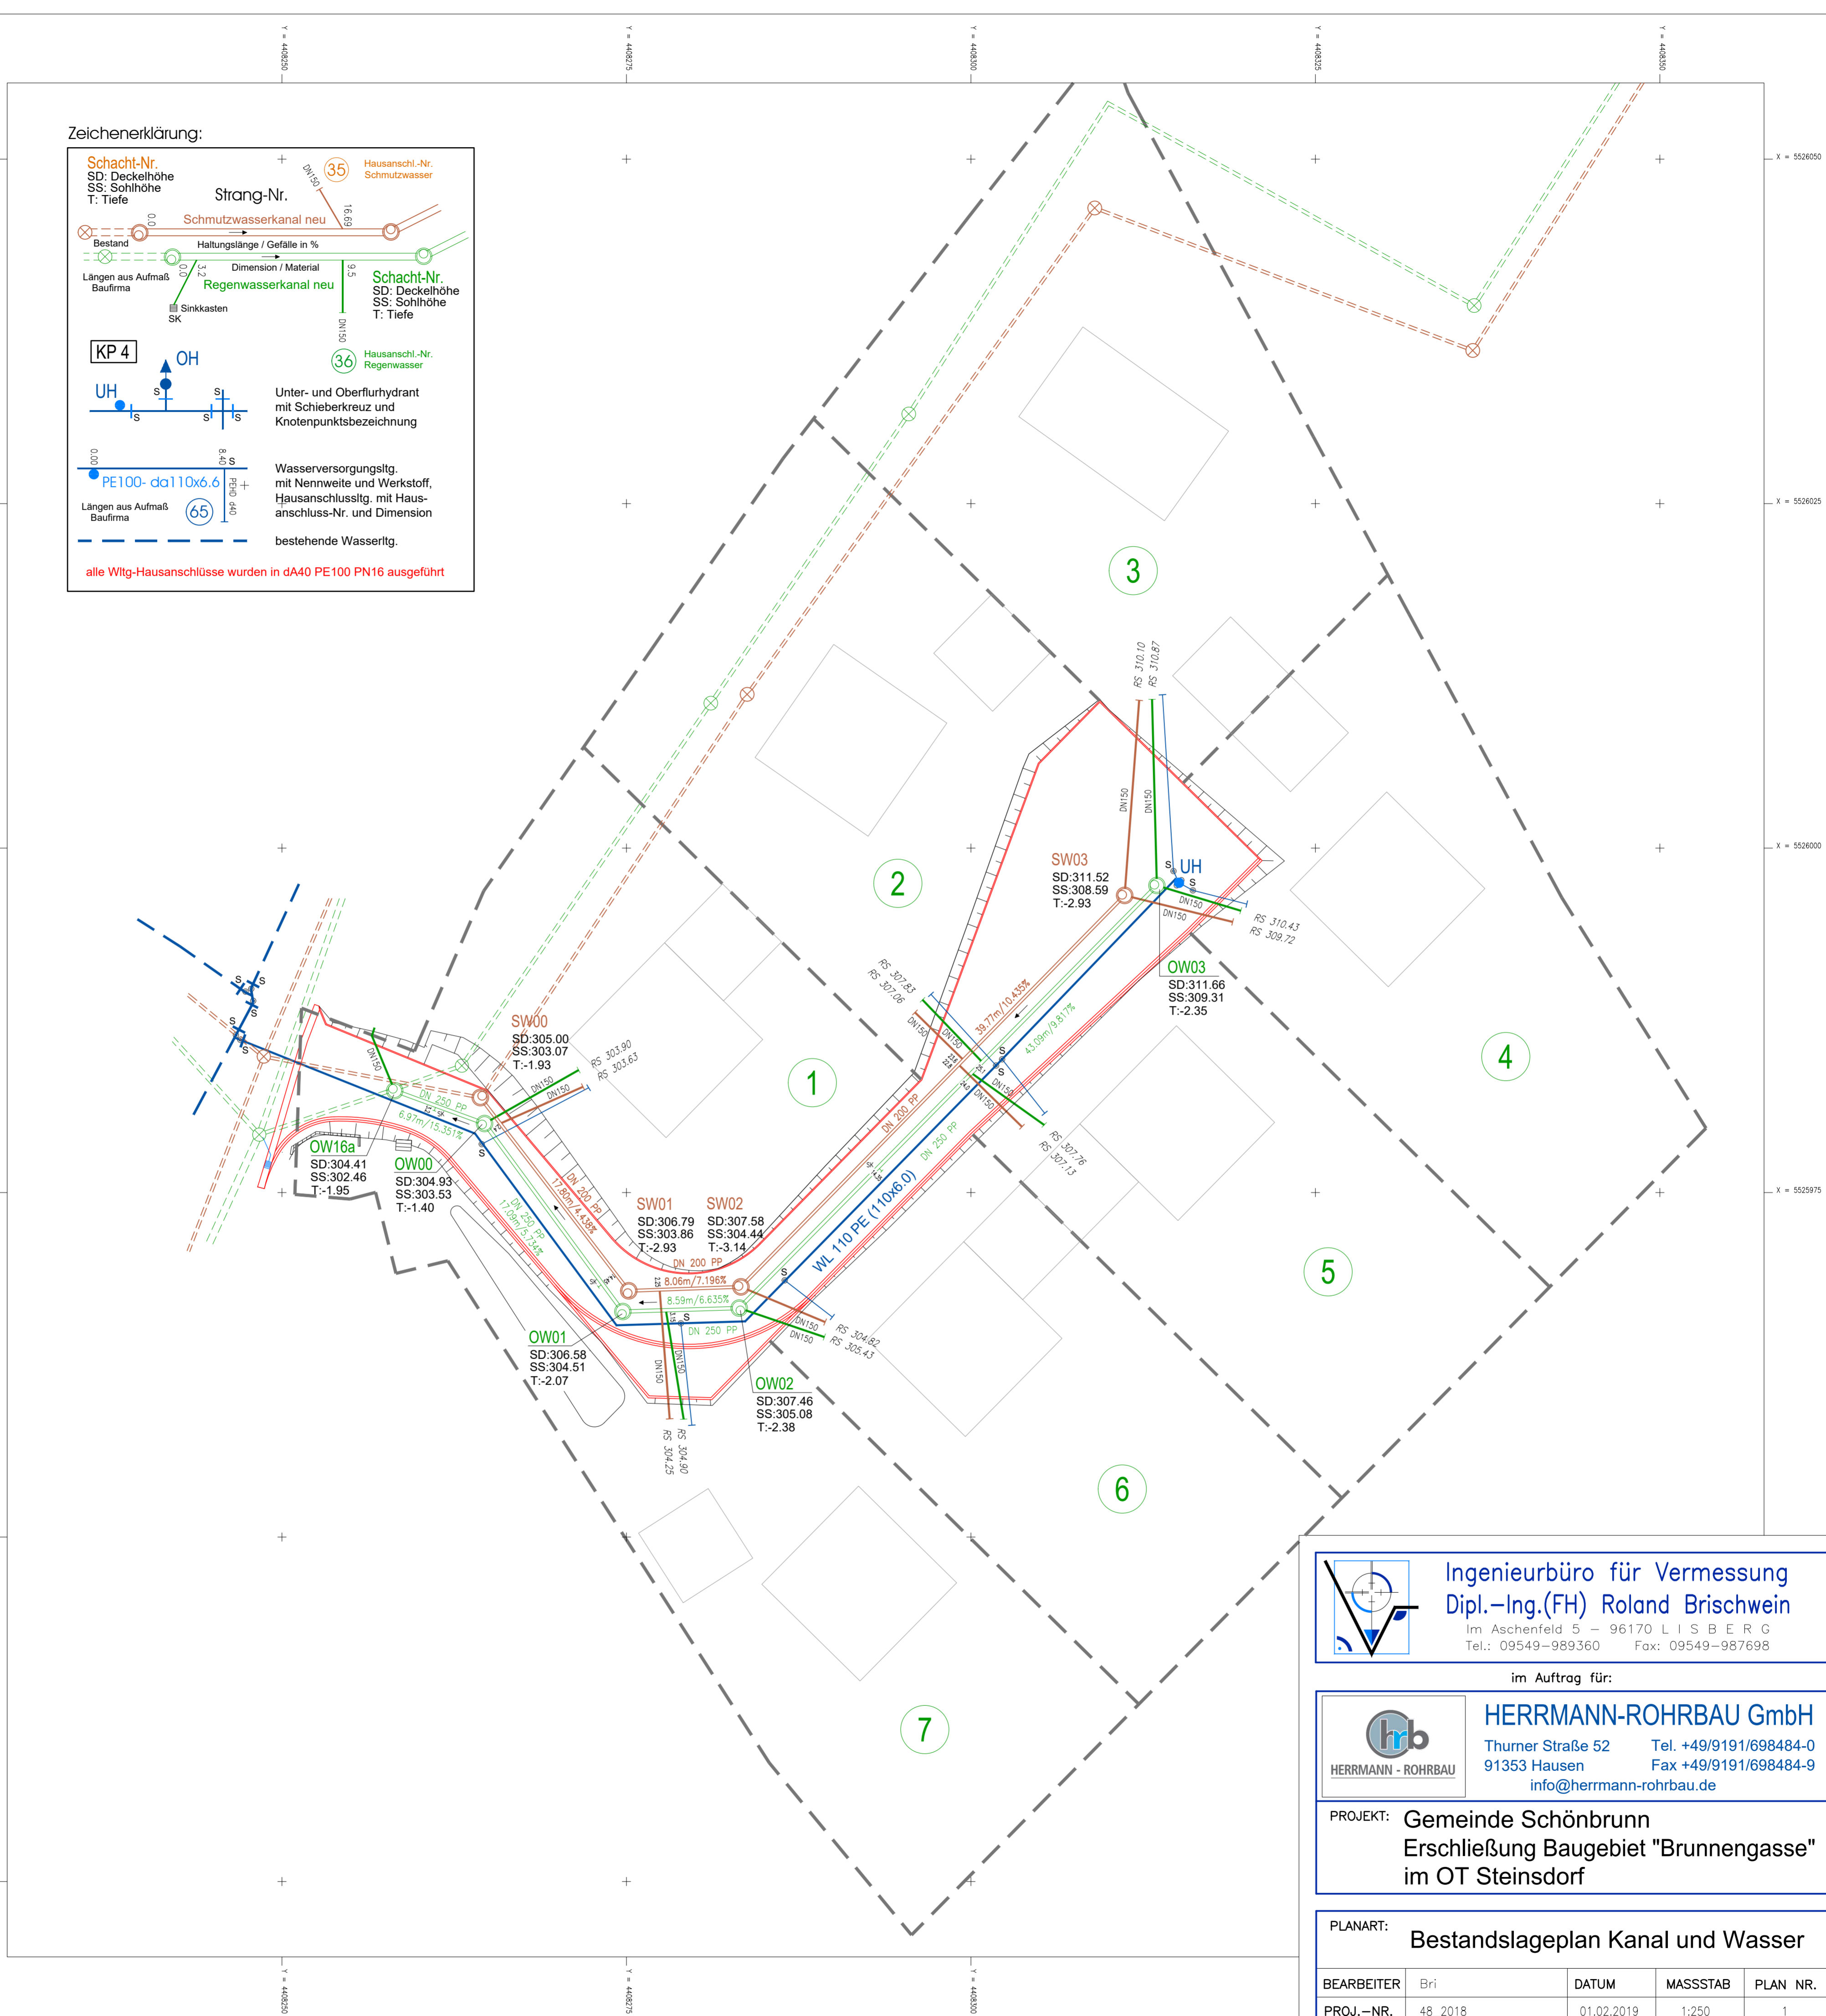


Zeichenerklärung:

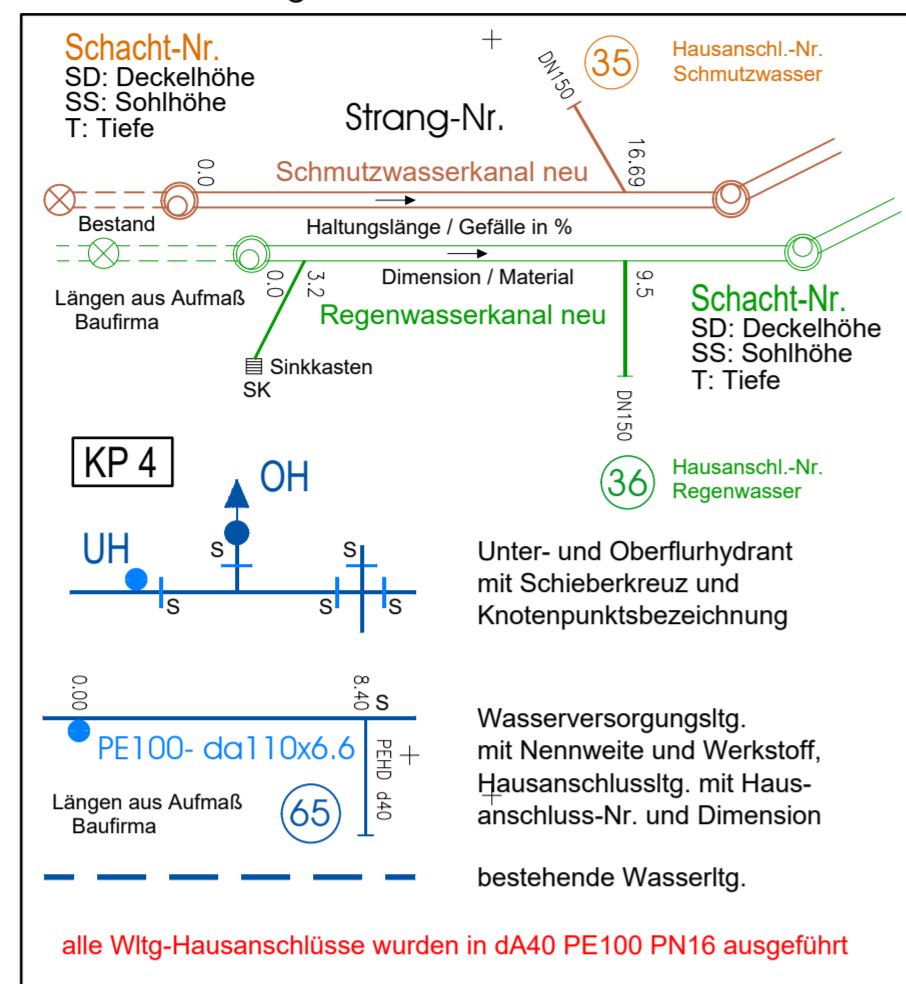

Ingenieurbüro für Vermessung
Dipl.-Ing.(FH) Roland Brischwein
Im Aschenfeld 5 - 96170 LISBERG
Tel.: 09549-989360 Fax: 09549-987698

im Auftrag für:

HERRMANN-ROHRBAU GmbH
Thurner Straße 52 Tel. +49/9191/698484-0
91353 Hausen Fax +49/9191/698484-9
info@herrmann-rohrbau.de

PROJEKT: **Gemeinde Schönbrunn**
Erschließung Baugebiet "Brunnengasse"
im OT Steinsdorf

PLANART: **Bestandslageplan Kanal und Wasser**

BEARBEITER	Bri	DATUM	MASSSTAB	PLAN NR.
PROJ.-NR.	48_2018	01.02.2019	1:250	1

Vermessungsbüro Dipl.-Ing.(FH) R. Brischwein - 96170 Lisberg - Im Aschenfeld 5 - 09549/989360