Bebauungsplanänderung
"IM KNÖCKEL und STEINKNOCK II"
Maßstab 1:1000

13a

Entwurfsverfasser:

Planungsgruppe STRUNZ
Ingenieurgesellschaft m.b.H.

Promenadenstraße 8
Telefon 0951/27582
8600 Bamberg

Entwurfsplan vom 14.1.1980
Auslegungsplan vom .....
Genehmigungsplan vom .....
sonstige Änderungen vom .....

ALLE FESTSETZUNGEN GELTEN WIE IM HAUPTPLAN VOM 15.10.1969 UND NUR IN VERBINDUNG MIT DIESEM.

—·—·— ÄNDERUNGSBEREICH

Der Rat der ~~Stadt~~/Marktgemeinde/~~Gemeinde~~ BURGEBRACH hat am 26.09.79 die Änderung des Bebauungsplanes im vereinfachten Verfahren nach § 13 BBauG als Satzung und die Begründung hierzu nach Zustimmung der Beteiligten beschlossen.

Ortsübliche Bekanntmachung der Änderungssatzung und die Bekanntmachung nach § 12 BBauG erfolgte am 27. FEBRUAR 1981
inkraftgetreten am 28.02.1981
Der Änderungsplan mit Begründung liegt gemäß § 12 BBauG ab 27. FEBRUAR 1981 im RATHAUS zu jedermanns Einsicht aus.

BAYERN VERWALTUNGSGEMEINSCHAFT BURGEBRACH

1. Bürgermeister

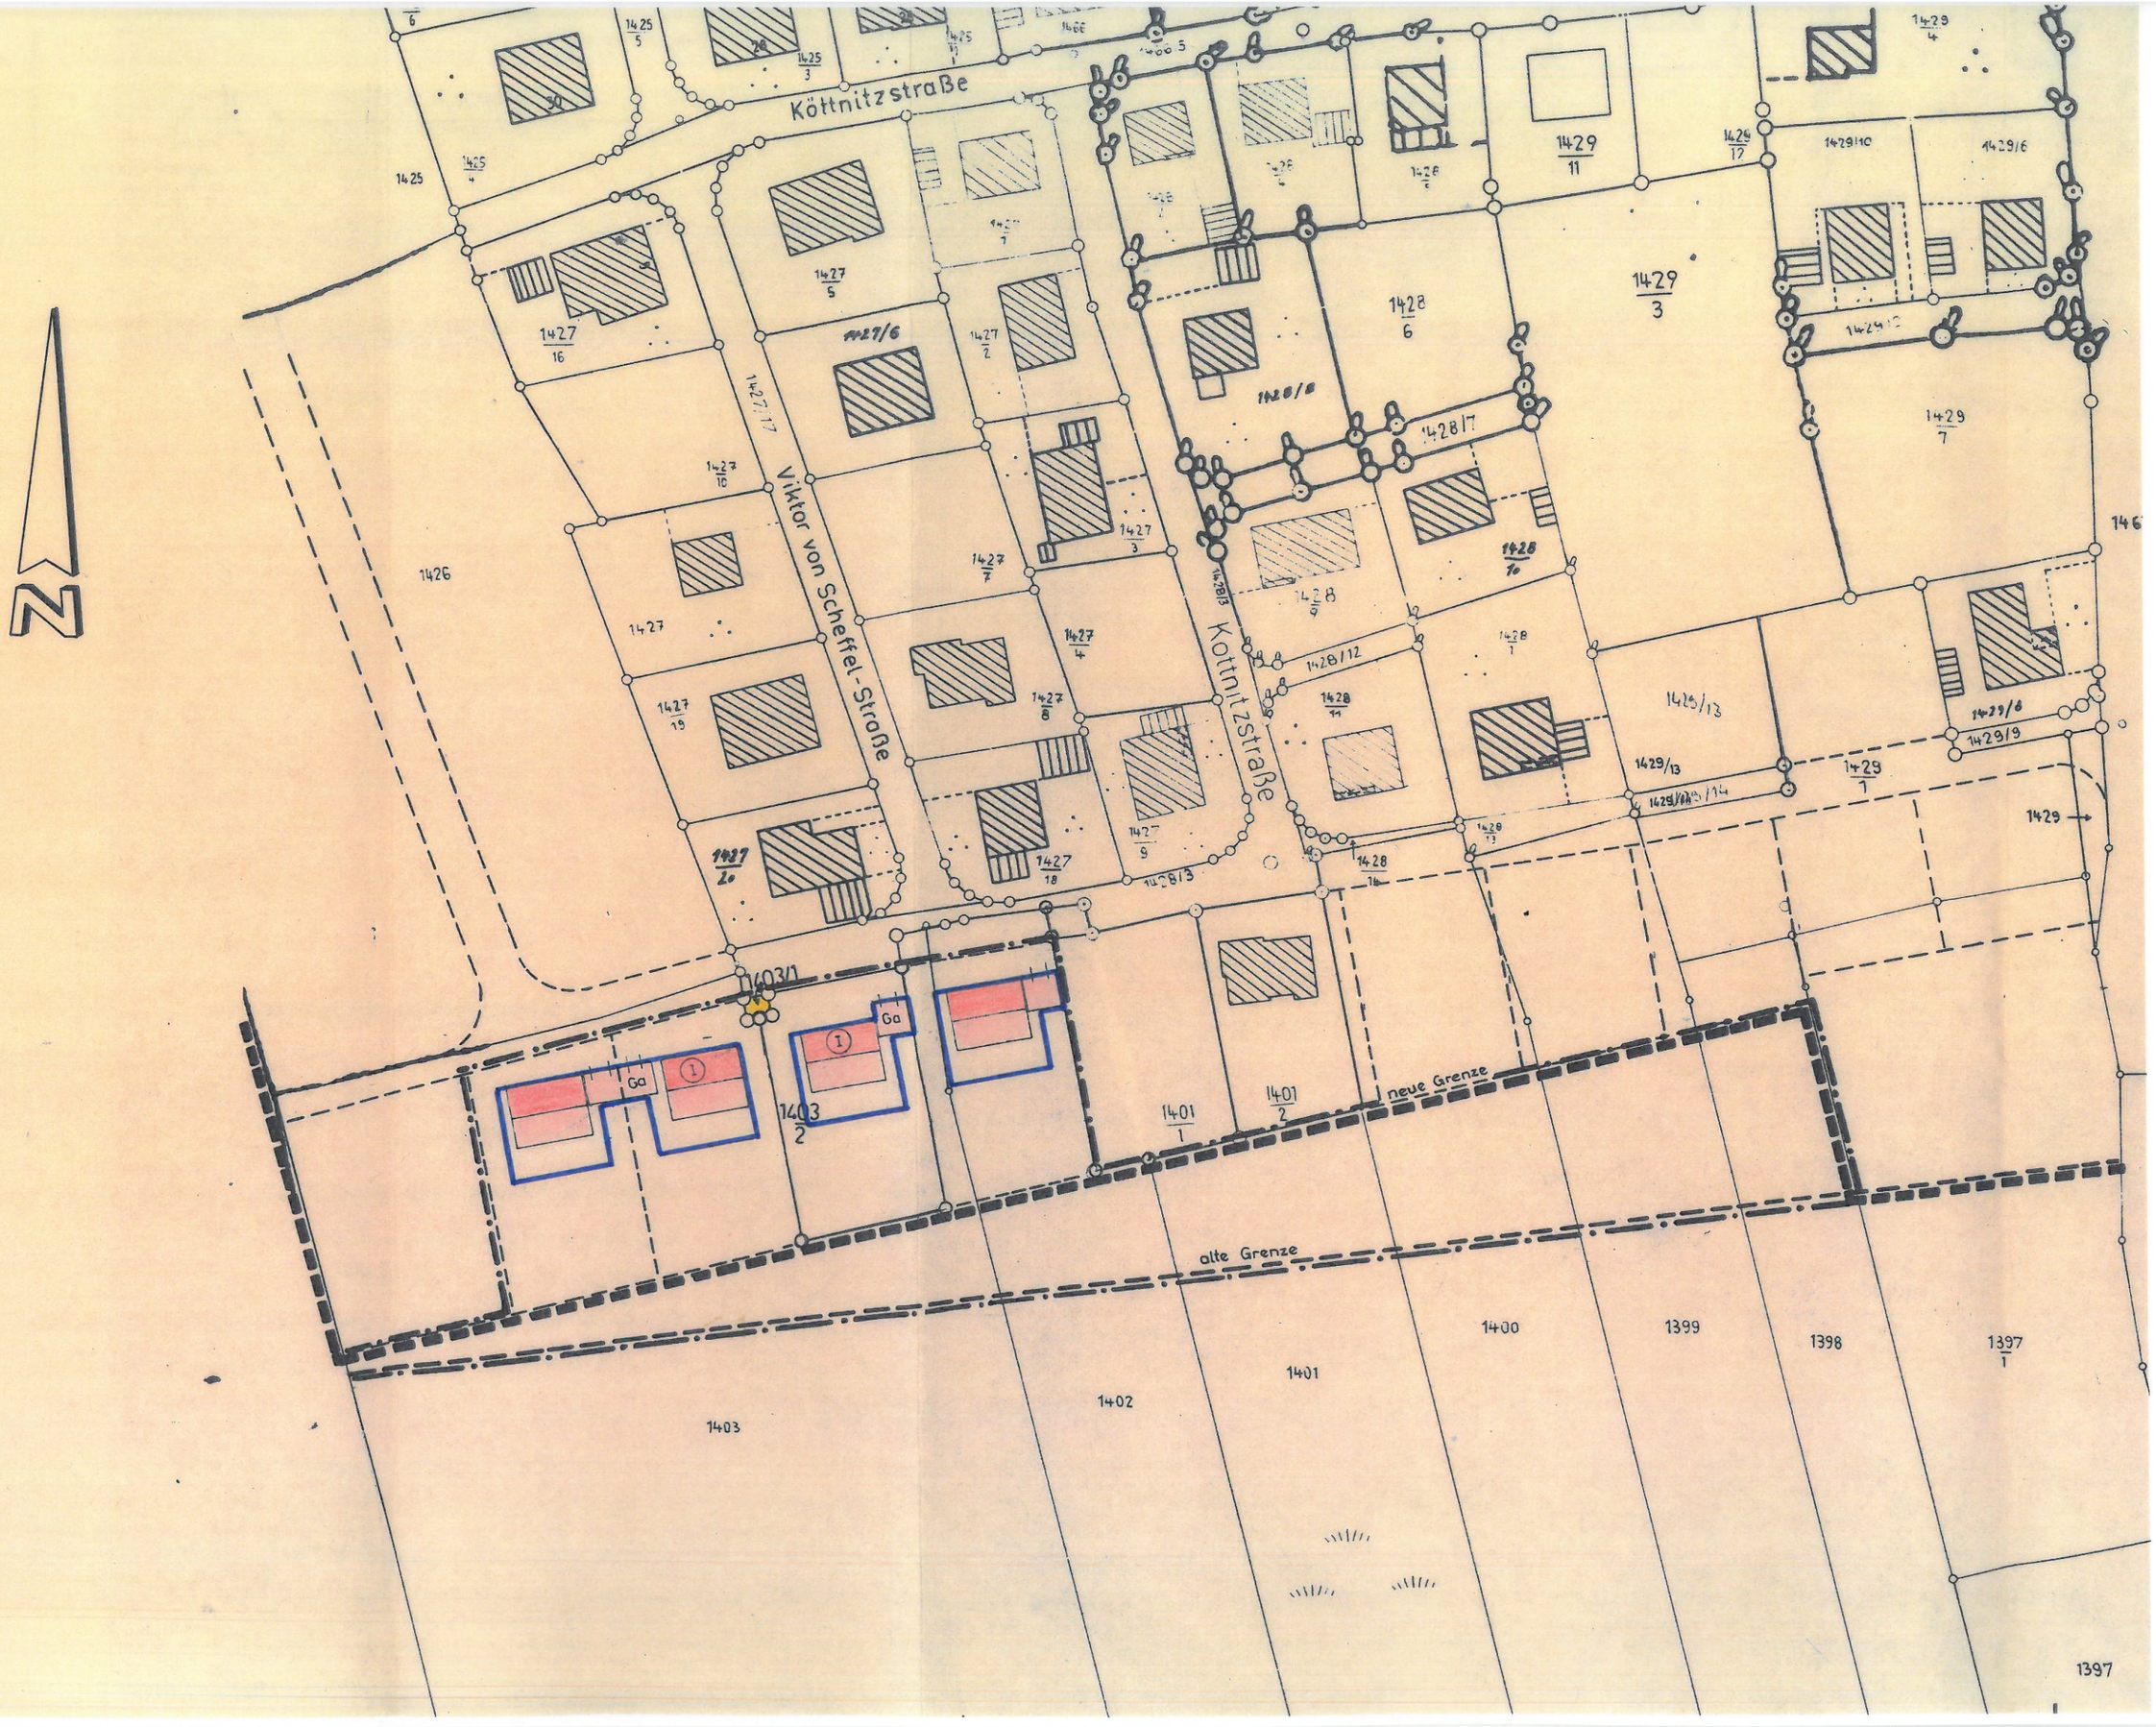
N
Köttnitzstraße
Viktor von Scheffel-Straße
Köttnitzstraße
neue Grenze
alte Grenze
Ga
1
1403/1
1403/2
1401/1
1401/2
1400
1399
1398
1397/1
1397
1402
1403
1426
1427
1427/16
1427/5
1427/6
1427/2
1427/10
1427/7
1427/3
1427/4
1427/8
1427/19
1427/20
1427/18
1427/9
1427/17
1428/6
1428/7
1428/4
1428/12
1428/1
1428/11
1428/13
1428/14
1429/11
1429/3
1429/12
1429/10
1429/6
1429/7
1429/13
1429/9
1429/1
1429/4
1429
1425/5
1425/3
1425/4
1425/1
1425
146